


Lgh D3 (128m²) 



FÖRVALTNINGSHANDLING

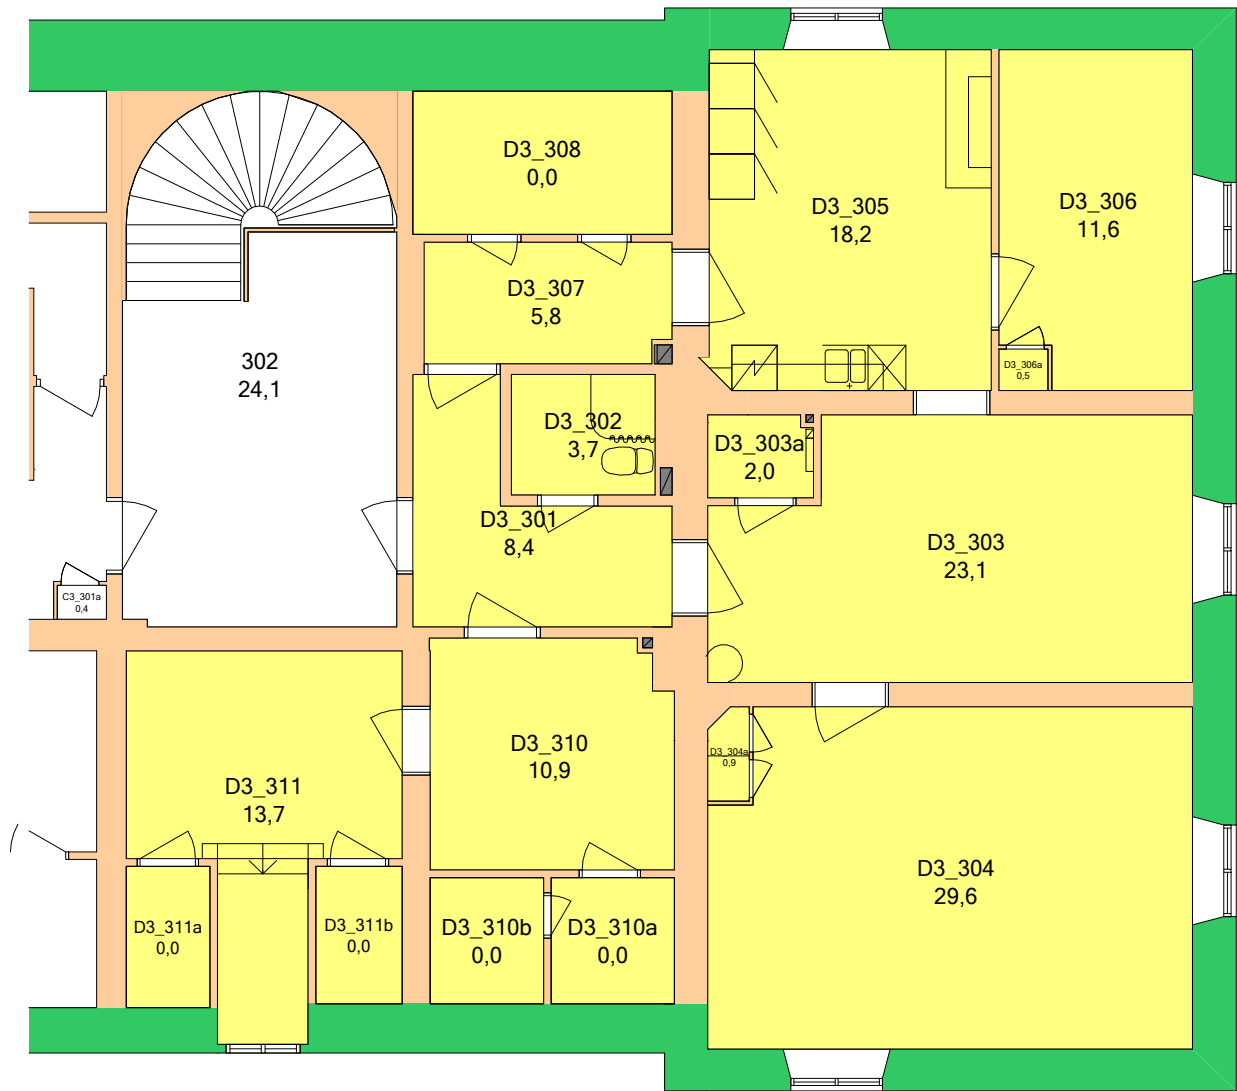

D3
KARLSBORGS FÄSTNING - BOSTÄDER
R404003
Befälsbyggnaden M

Plan: 04 Del: 1/1

Skala:	Datum:	Relationsritningsdatum:
1:100	2025-06-12	2013-02-15

