


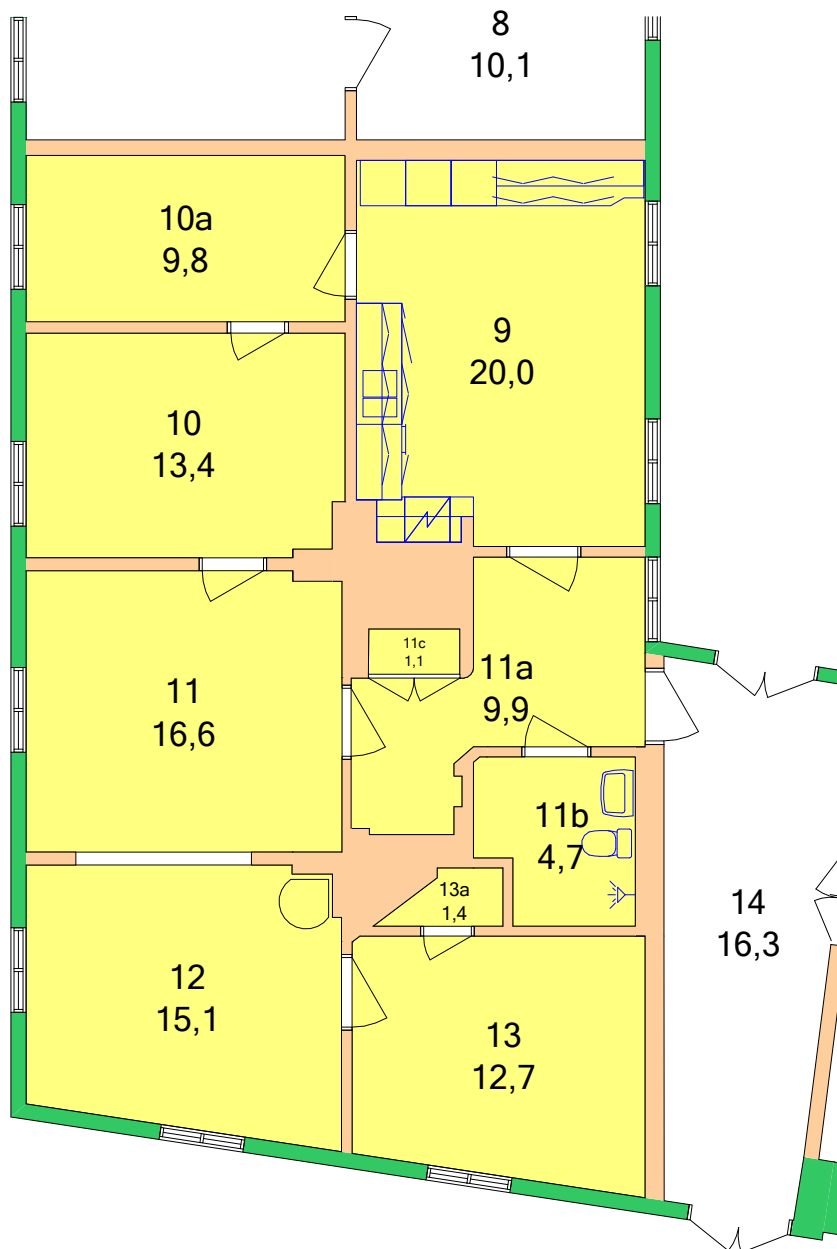

FÖRVALTNINGSHANDLING

 **STATENS
FASTIGHETSVERK**

Prospekt-1003
KLOSTERTRÄDGÅRDARNA
E010001

Bostadhus (nedre)

Plan: 02

Del: 1/1

Skala:
1:100

Datum:
2026-05-28

Relationsritningsdatum:
2014-03-18

