


FÖRVALTNINGSHANDLING

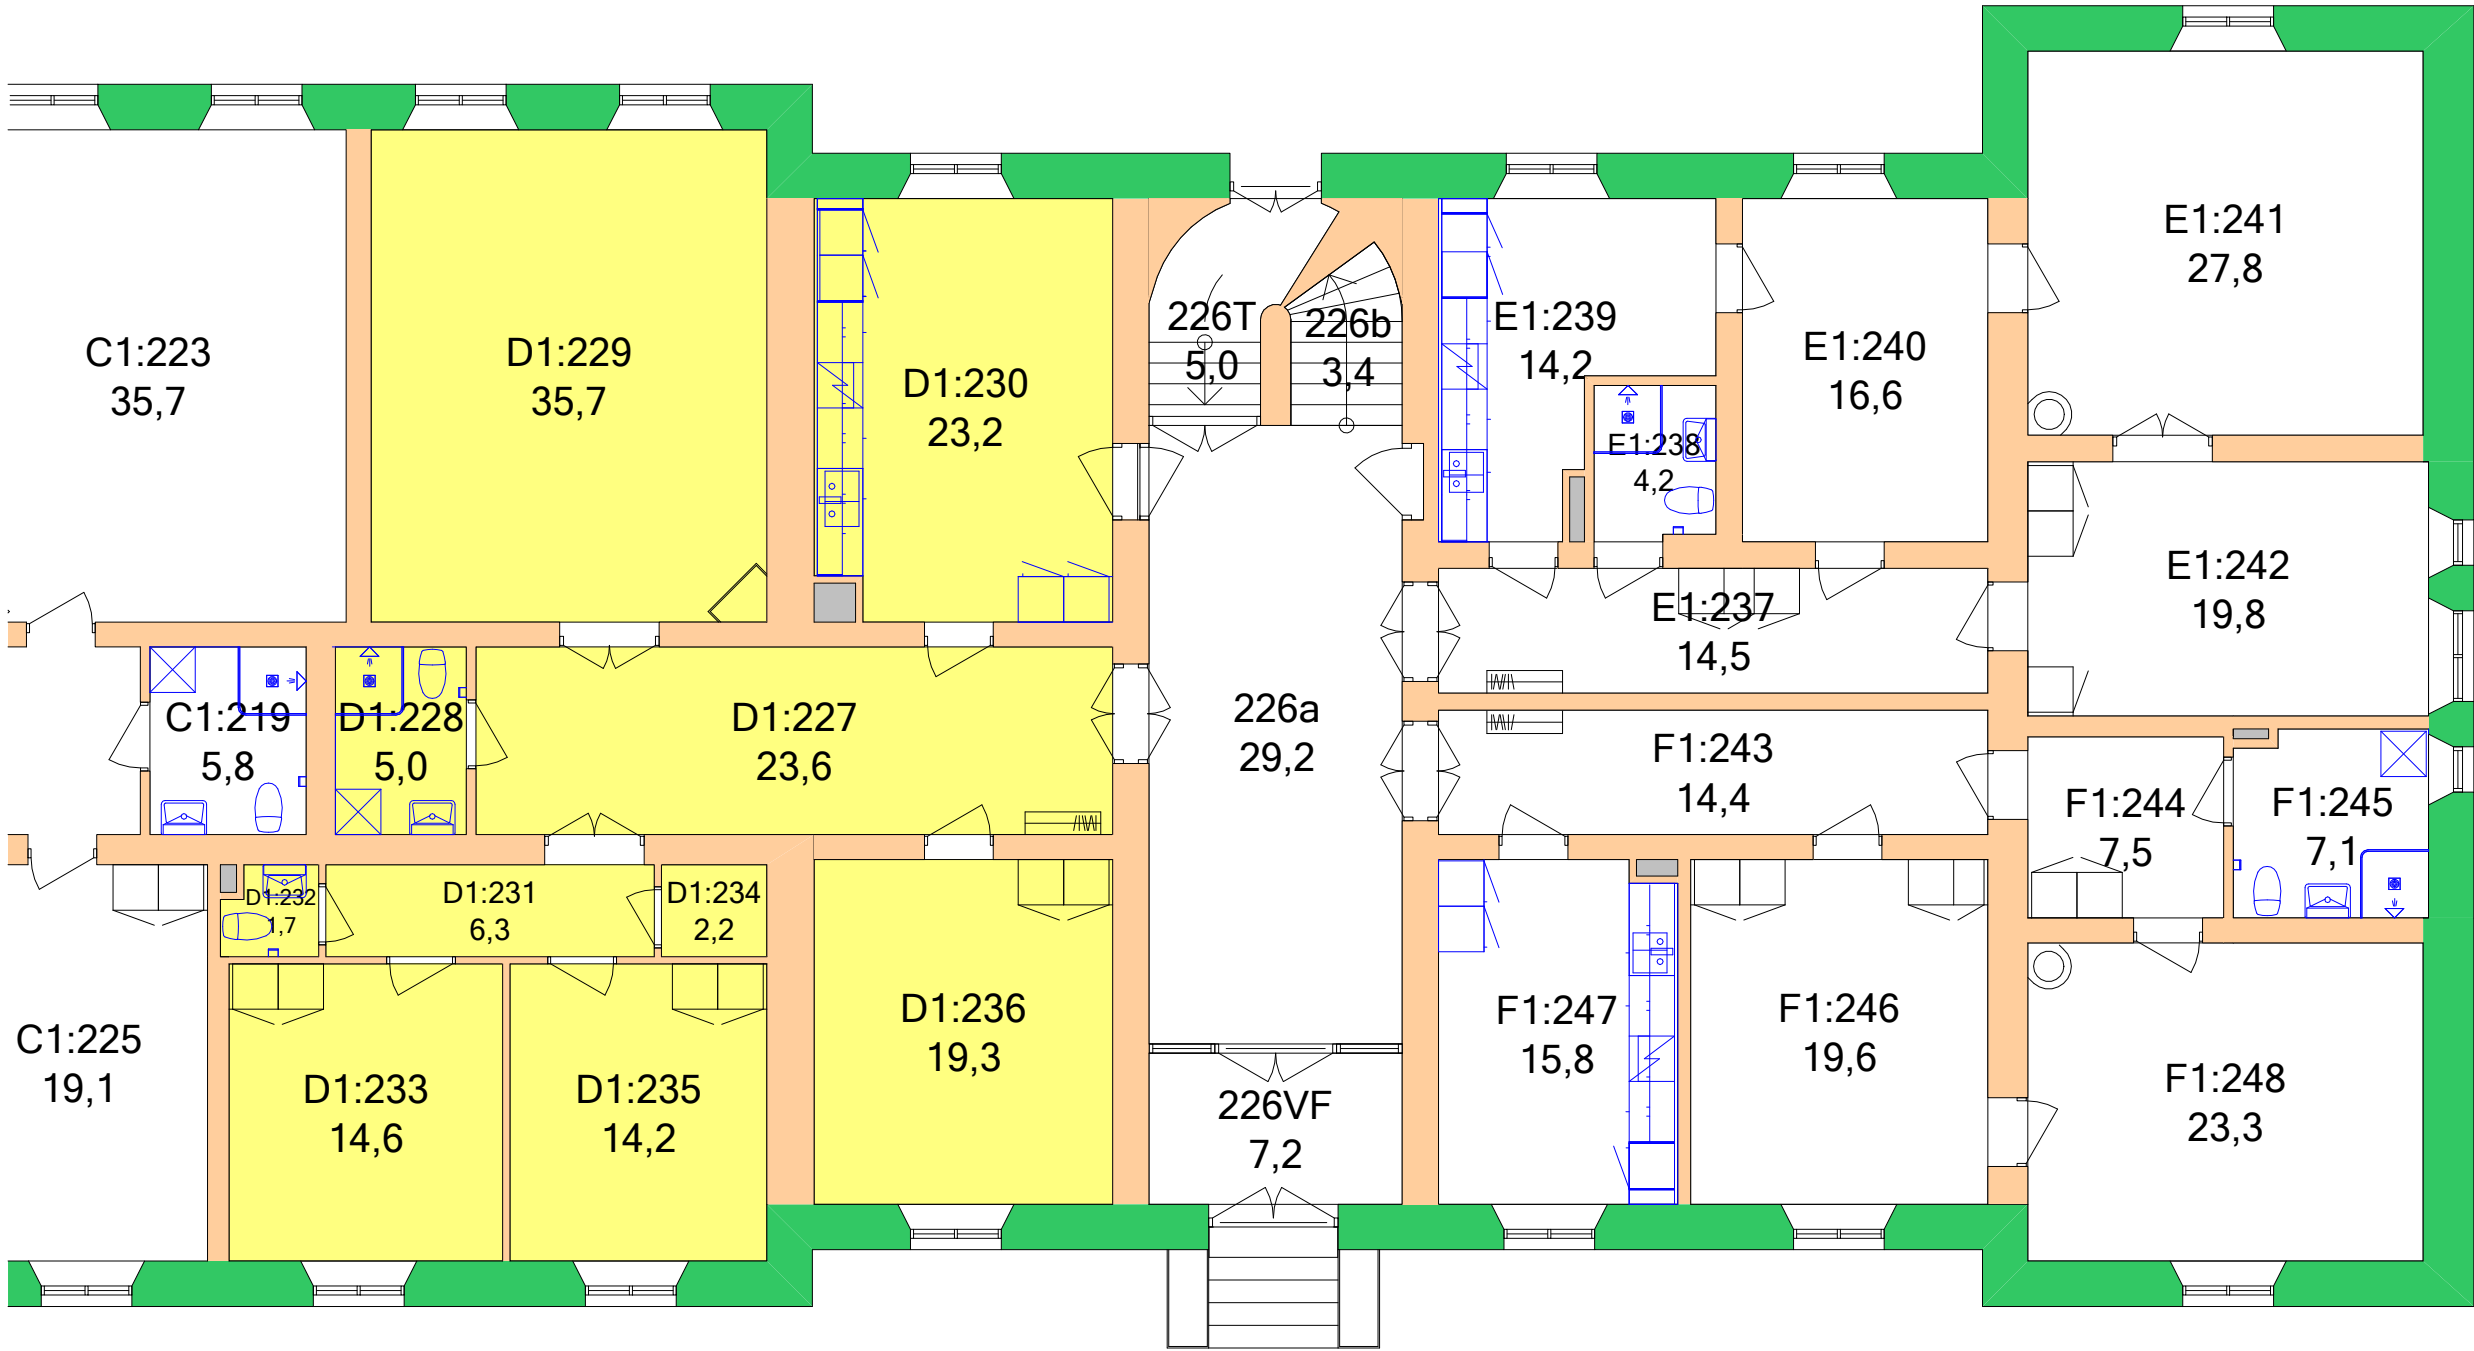

Lgh D1
KARLSBORGS FÄSTNING - BOSTÄDER
R404002
Befälsbyggnaden Ö
Plan: 02 Del: 1/1

Skala: 1:100	Datum: 2021-01-13	Relationsritningsdatum: 2015-10-26
-----------------	----------------------	---------------------------------------