


FÖRVALTNINGSHANDLING

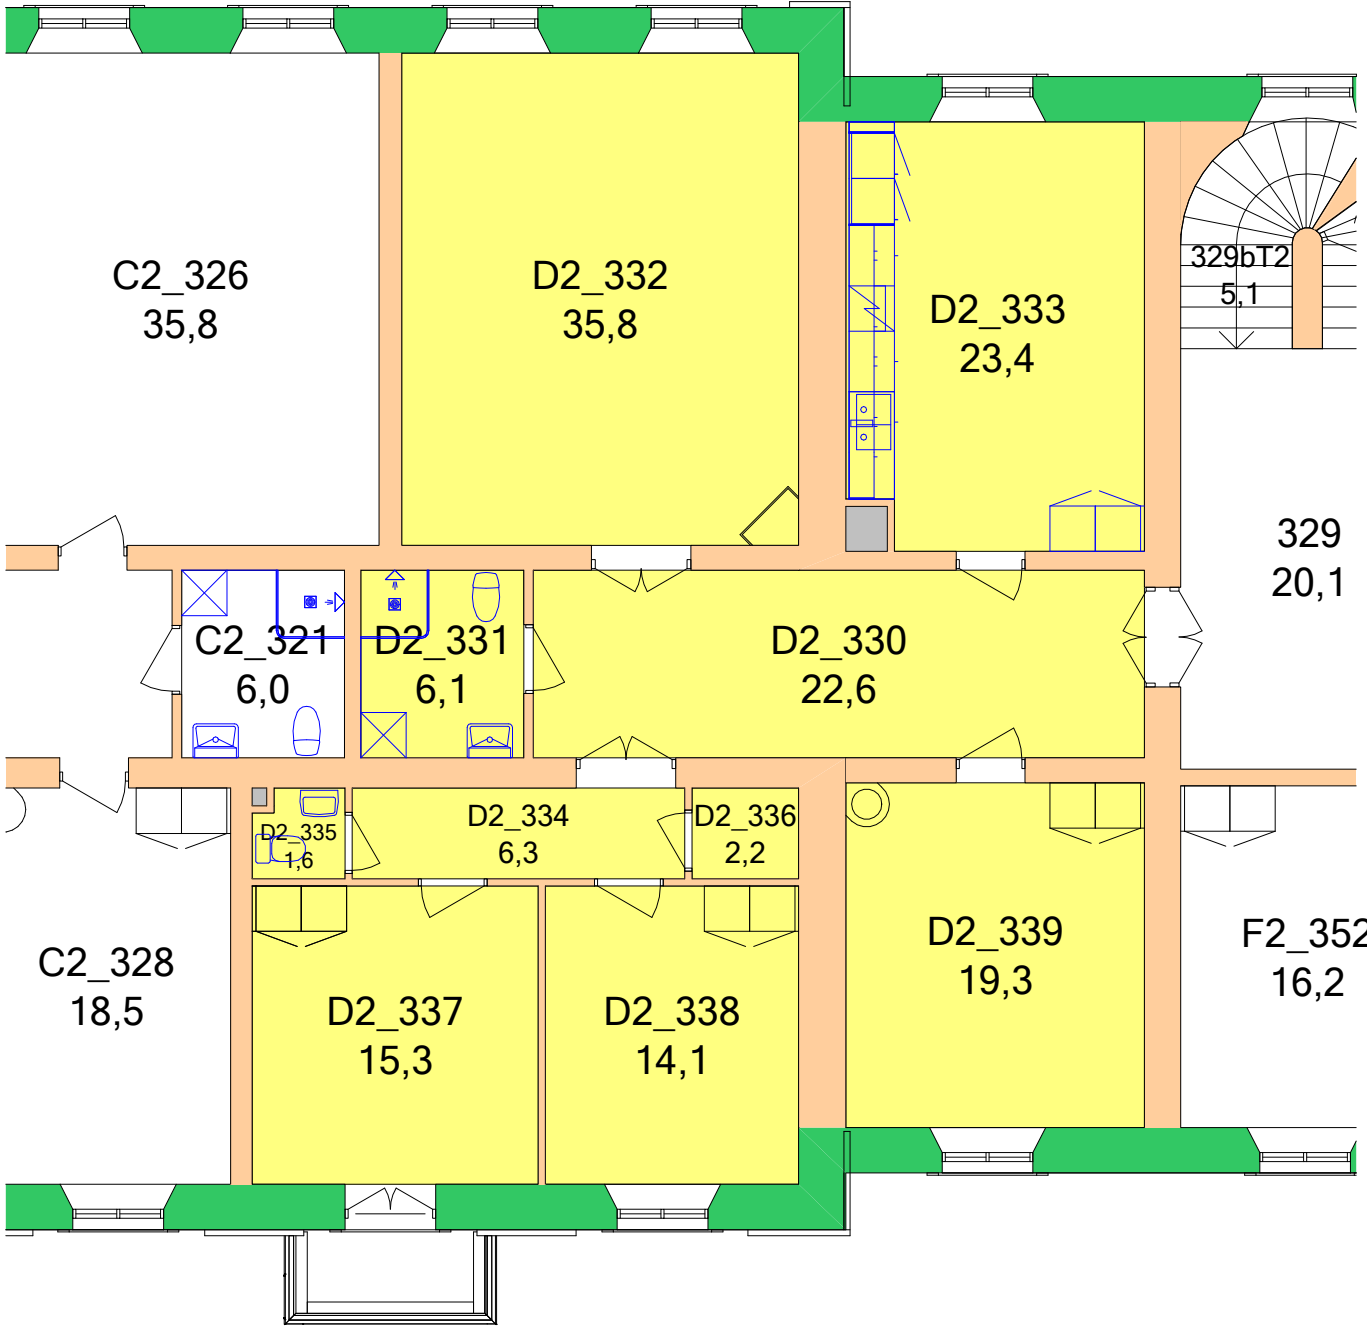

Prospekt-D2  
KARLSBORGS FÄSTNING - BOSTÄDER  
R404002  
Befälsbyggnaden Ö  
Plan: 03  
Del: 1/1

|        |            |                         |
|--------|------------|-------------------------|
| Skala: | Datum:     | Relationsritningsdatum: |
| 1:100  | 2025-10-27 | 2021-06-29              |